

w sprawie ustanowienia służebności przesyłu na nieruchomościach stanowiących własność Gminy Trzcinica, oznaczonych w ewidencji gruntów jako działki o numerach 1224, 52, 184, 208, 153, 384/3, 579, 619 położone w obrębie ewidencyjnym Laski

Na podstawie art. 30 ust. 1 i ust. 2 pkt 3 ustawy z dnia 8 marca 1990 r. o samorządzie gminnym (t.j. Dz. U. z 2019 r. poz. 506, 1309, 1571), art. 25 ust. 1 ustawy z dnia 21 sierpnia 1997 r. o gospodarce nieruchomościami (t. j. Dz. U. z 2018 r. poz. 2204, 2348, z 2019r. poz. 270, 492, 801, 1309) oraz §1 ust. 1 uchwały Nr XII/71/07 Rady Gminy Trzcinica z dnia 30.08.2007 r. w sprawie określenia zasad nabycia, zbycia i obciążania nieruchomości oraz ich wydzierżawiania lub wynajmowania (tekst jednolity: uchwała Nr XXV/171/2012 z dnia 28 grudnia 2012 r. opublikowana w Dz. Urz. Woj. Wlkp. z dnia 06.02.2013 r. poz. 1295), w związku z art. 305¹ ustawy z dnia 23 kwietnia 1960 r. Kodeks cywilny (t.j. Dz. U. z 2019 r. poz. 1145, 1495)

zarządzam co następuje:

§ 1.

1. Ustanowić za wynagrodzeniem na rzecz Polskiej Spółki Gazownictwa Sp. z o.o. z siedzibą w Tarnowie, ul. Wojciecha Bandrowskiego 16, 33-100 Tarnów - nieograniczoną w czasie służebność przesyłu na nieruchomościach oznaczonych jako działki o numerach ewidencyjnych **1224, 52, 184, 208, 153, 384/3, 579, 619** zapisane w księdze wieczystej nr KZ1E/00061345/7, położone w obrębie ewidencyjnym **0002 Laski**, będące własnością Gminy Trzcinica, w związku z wybudowaniem **sieci gazowej średniego ciśnienia PE dn 180/63** w granicach wskazanych na mapach stanowiących załącznik do niniejszego zarządzenia.

2. Służebność przesyłu, o której mowa w ust. 1 niniejszego paragrafu polegać będzie na:

1) prawie do posiadania i eksploatacji na nieruchomościach **gazociągu średniego ciśnienia PE dn 180/63** o łącznej długości 4 530,12 m i szerokości strefy kontrolowanej 1 metr, po 0,5 metra od osi gazociągu, co na poszczególnych działkach przedstawia się następująco:

- a) działka nr 1224 obręb Laski – długość sieci gazowej 1142,88 m, szerokość strefy kontrolowanej 1 m,
- b) działka nr 52 obręb Laski – długość sieci gazowej 360,91 m, szerokość strefy kontrolowanej 1 m,
- c) działka nr 184 obręb Laski – długość sieci gazowej 721,71 m, szerokość strefy kontrolowanej 1 m,
- d) działka nr 208 obręb Laski – długość sieci gazowej 283,60 m, szerokość strefy kontrolowanej 1 m,
- e) działka nr 153 obręb Laski – długość sieci gazowej 301,82 m, szerokość strefy kontrolowanej 1 m,
- f) działka nr 384/3 obręb Laski – długość sieci gazowej 681,40 m, szerokość strefy kontrolowanej 1 m,
- g) działka nr 579 obręb Laski – długość sieci gazowej 871,11 m, szerokość strefy kontrolowanej 1 m,
- h) działka nr 619 obręb Laski – długość sieci gazowej 166,69 m, szerokość strefy kontrolowanej 1 m.

- 2) prawie do korzystania z nieruchomości w zakresie niezbędnym do dystrybucji gazu siecią dystrybucyjną,
 - 3) prawie wstępu, przechodu, przejazdu, swobodnego dostępu do sieci dystrybucyjnej, w celu wykonania czynności związanych z naprawami, remontami, eksploatacją, konserwacją, przebudowami, przyłączaniem nowych odbiorców, a także modernizacjami sieci dystrybucyjnej,
 - 4) prawie wykonywania wykopów i przekopów przez nieruchomości w w/w celach,
 - 5) ograniczeniu prawa każdorazowego właściciela nieruchomości w strefie kontrolowanej (po 0,50 m w obie strony od osi gazociągu) działań mogących mieć negatywny wpływ na trwałość, prawidłową eksploatację oraz ewentualną naprawę sieci gazowej, w szczególności poprzez powstrzymanie się od: wznoszenia obiektów budowlanych, urządzania stałych składów i magazynów, nasadzania i utrzymywania drzew, stosownie do Rozporządzenia Ministra Gospodarki z dnia 26 kwietnia 2013 r. w sprawie warunków technicznych jakim powinny odpowiadać sieci gazowe i ich usytuowanie.
3. Jednorazowe wynagrodzenie z tytułu obciążenia nieruchomości, o której mowa w ust. 1 stanowi kwotę 17 464,00 zł netto plus podatek VAT wg obowiązującej stawki.
 4. Obowiązek utrzymania urządzeń związanych z wykonywaniem służebności przesyłu obciąża przedsiębiorstwo przesyłowe.

§ 2.

Zarządzenie wchodzi w życie z dniem podpisania.

WÓJT GMINY

mgr Grzegorz Hadzik

Załącznik

do zarządzenia nr 79/2019 z dnia 26.09.2019r.

część 1/16

MAPA SYTUACYJNO-WYSOKOŚCIOWA

skala 1:1000

246

Z INWENTARYZACJI POWYKONANĄ SIĘCI GAZOWEJ ŚREDNIEGO CIŚNIENIA (dł. 180/6.3PE (MOP do 0.5MPa)) w miejscowości Mroczek, Łaski, Trzcinica, z zespołem pomiarowym no przyłącza gazu (stacja pomiarowa o przepływności Q=800m³/h) do firmy JANUAR CENTRUM Sp. z o.o. Spółk. w Trzcinicy (dz. nr 251/2), Decyzje nr: 665/2015 z dnia 22.12.2015r., 18/2016 z dnia 20.01.2016r., 19/2016 z dnia 20.01.2016r., 36/16 z dnia 18.02.2016r.

WOJEWÓDZTWO: WIELKOPOLSKIE

POWIAT: KĘPIŃSKI

GMINA: BARANÓW, TRZCINICA

JEDNOSTKA EWIDENCYJNA: 300801_2 BARANÓW

OBREB: 0006 MROZCZEŃ

DZIAŁKI NR: 303, 302, 721, 720, 204, 300, 718,

717, 715, 997, 689/8

OBREB: 0003 GIEBANKIN

DZIAŁKI NR: 373, 370, 374, 367/6, 375, 365/3

JEDNOSTKA EWIDENCYJNA: 300807_2 TRZCINICA

OBREB: 0002 ŁASKI

DZIAŁKI NR: 1224, 52, 184, 200, 208, 153, 328/1,

384/3, 446, 579, 610, 619, 101, 245, 251/2

OBREB: 0006 TRZCINICA

DZIAŁKI NR: 101, 245, 251/2

GODŁO MAPY (P1-2000/56): 6.151.20.15.2/3/4,

6.151.20.20.12/3/4, 6.151.20.25.2,

6.151.21.21.1/3/4, 6.150.21.01.2/4,

6.150.21.06.2/4, 6.150.21.11.2/3/4, 6.150.21.16.2

NR ZLECENIA: 142/2016

IDENTYFIKATOR ZGŁOSZENIA: ODGK.6640.1169.2016

DATA SPORZĄDZENIA MAPY: 13.10.2016 r.

ARKUSZ MAPY nr 10 z 26

GEOMOS

Maciej MOSKA

Kopie, Al. Ewangelickiego 9

Kom. 665-057-057

Recepcja 665-359-373

NIP 619-110-67-57

142/2016

GEODETA UPRAWNIENY

Świad. Czw. 003 Główny Kuj

nr 22325

mgr inż. Maciej Moska

WÓJT GMINY
63-620 TRZCINICA
woj. wielkopolskie

Łączy arkusz nr 9

230

247

248

249

MAPA SYTUACYJNO-WYSOKOŚCIOWA
skala 1:1000

5066/2

Z INWENTARYZACJI POWYKONAWCZA SIECI GAZOWEJ ŚREDNIEGO CIŚNIENIA dn(Dz) 180/63PE
(WOP do 0,5MPa) w miejscowości Wroczeń, Łaski, Trzcinka, z zespołem pomiarowym
na przyłączu gazu (stacją pomiarową o przepustowości Q=800m³/h)
do firmy JANMAR CENTRUM Sp. z o.o. Sp.k. w Trzcince (dz. nr 251/2)
Decyzje nr: 665/2015 z dnia 22.12.2015r., 18/2016 z dnia 20.01.2016r.,
19/2016 z dnia 20.01.2016r., 36/16 z dnia 18.02.2016r.

WOJEWÓDZTWO WIELKOPOLSKIE

POWIAT: KĘPIŃSKI

GINIA: BARANÓW, TRZCINICA

JEDNOSTKA EWIDENCYJNA: 300801_2 BARANÓW

OBREB: 0006 WROCZEŃ

DZIAŁKI NR: 303, 302, 721, 720, 204, 300, 718,
717, 715, 397, 689/8

OBREB: 0003 GREDANIN

DZIAŁKI NR: 373, 370, 374, 367/6, 375, 365/3

JEDNOSTKA EWIDENCYJNA: 300807_2 TRZCINICA

OBREB: 0002 ŁASKI

DZIAŁKI NR: 1224, 52, 184, 200, 208, 153, 328/1,
384/3, 446, 579, 610, 619, 101, 245, 251/2

OBREB: 0006 TRZCINICA

DZIAŁKI NR: 101, 245, 251/2

GODŁO MAPY (PL-2000/56): 6.151.20.15.2/3/4,
6.151.20.20.1/2/3/4, 6.151.20.25.2,
6.151.21.21.1/3/4, 6.150.21.01.2/4,
6.150.21.06.2/4, 6.150.21.11.2/3/4, 6.150.21.16.2

NR ZLECENIA: 142/2016

IDENTYFIKATOR ZGŁOSZENIA: ODG.6640.1169.2016

DATA SPORZĄDZENIA MAPY: 13.10.2016 r.

ARKUSZ MAPY nr 12 z 26

Poswiadcza się, że niniejszy dokument

STAROSTA KĘPIŃSKI
30000.2016.1632
2016-10-20

Z URZĘDZOSTW
Kępiński, 13.10.2016r.
(zaw. 10000.2016.1632)
5066/2

GEOMOD

Maciej Mosk

63-600 Kępno, ul. F. Dąbrowskiego 9

Kont. 665 037 637

Repon. 300 333 373

NIP 619-180-87-37

GEODETA UTRWIMIONY

Świad. Geod. C-00000 Kępi

nr 25325

mgr inż. Marij Mosk

WÓJT GMINY

mgr Grzegorz Hadzik

Z INWENTARYZACJA POWYKONCZYŁA SIĘCI GAZOWEJ ŚREDNIEGO CIŚNIENIA $d_n(O_2)$ 180/63/PZE (MOP do 0,5MPa) w miejscowości Wroczeń, Leski, Trzcińca, z zespołem pomiarowym na przyłączu gazu (stałą pomiarową o przepływności $Q=800m^3/h$) do firmy JANUAR CENTRUM Sp. z o.o. Sp.k. w Trzcinie (dr. nr 251/2).
Dezycje nr: 6857/2015 z dnia 22.01.2015r., 18/2016 z dnia 20.01.2016r., 19/2016 z dnia 20.01.2016r., 36/16 z dnia 18.02.2016r.

WOJEWÓDZTWO: WIELKOPOLSKIE

POWIAT: KEPIŃSKI
GMINA: BARANÓW, TRZCINICA
JEDNOSTKA EWIDENCYJNA: 300801_2 BARANÓW
OBRĘB: 0006 MROCZEN
DZIAŁKI NR: 303, 302, 721, 720, 204, 300, 718,
717, 715, 997, 689/8

OBREB: 0003 GREBANIĆ
DZIAŁKI NR: 373, 370, 374, 367/6, 375, 365/3
JEDNOSTKA EWIDENCYJNA: 300807_2 TRZCINICA
OBREB: 0002 ŁASKI
DZIAŁKI NR: 1224, 52, 184, 200, 208, 153, 328/1,
384/3, 446, 579, 610, 619, 101, 245, 251/2
OBREB: 0006 TRZCINICA

GDZIEKI NR: 101, 245, 251/2
 GODŁO MAPY (PL-2000/SO): 6.150.20.15.2/3/4,
 6.151.20.20.1/2/3/4, 6.151.20.25.2,
 6.151.21.21.1/3/4, 6.150.21.01.2/4,
 6.150.21.05.2/4, 6.150.21.11.2/3/4, 6.150.21.16.2

NR ZLECENIA: 142/2016
IDENTYFIKATOR ZGŁOSZENIA: ODGK.6640.1169.2016
DATA SPORZĄDZENIA MAPY: 13.10.2016 r.
ARKUSZ MAPY nr 15 z 26

PLCIMO
Nacley Moskva
63-600 Kiepro, ul. Eakwawkie
Kontakt: 668-057-057
Regon 30033933
NIP 619-186-87-57



mgr inż. Marij Moska

WÓJT GMINY
179
mgr Grzegorz Hądzik

[illegible]

Łączy arkusz nr 16

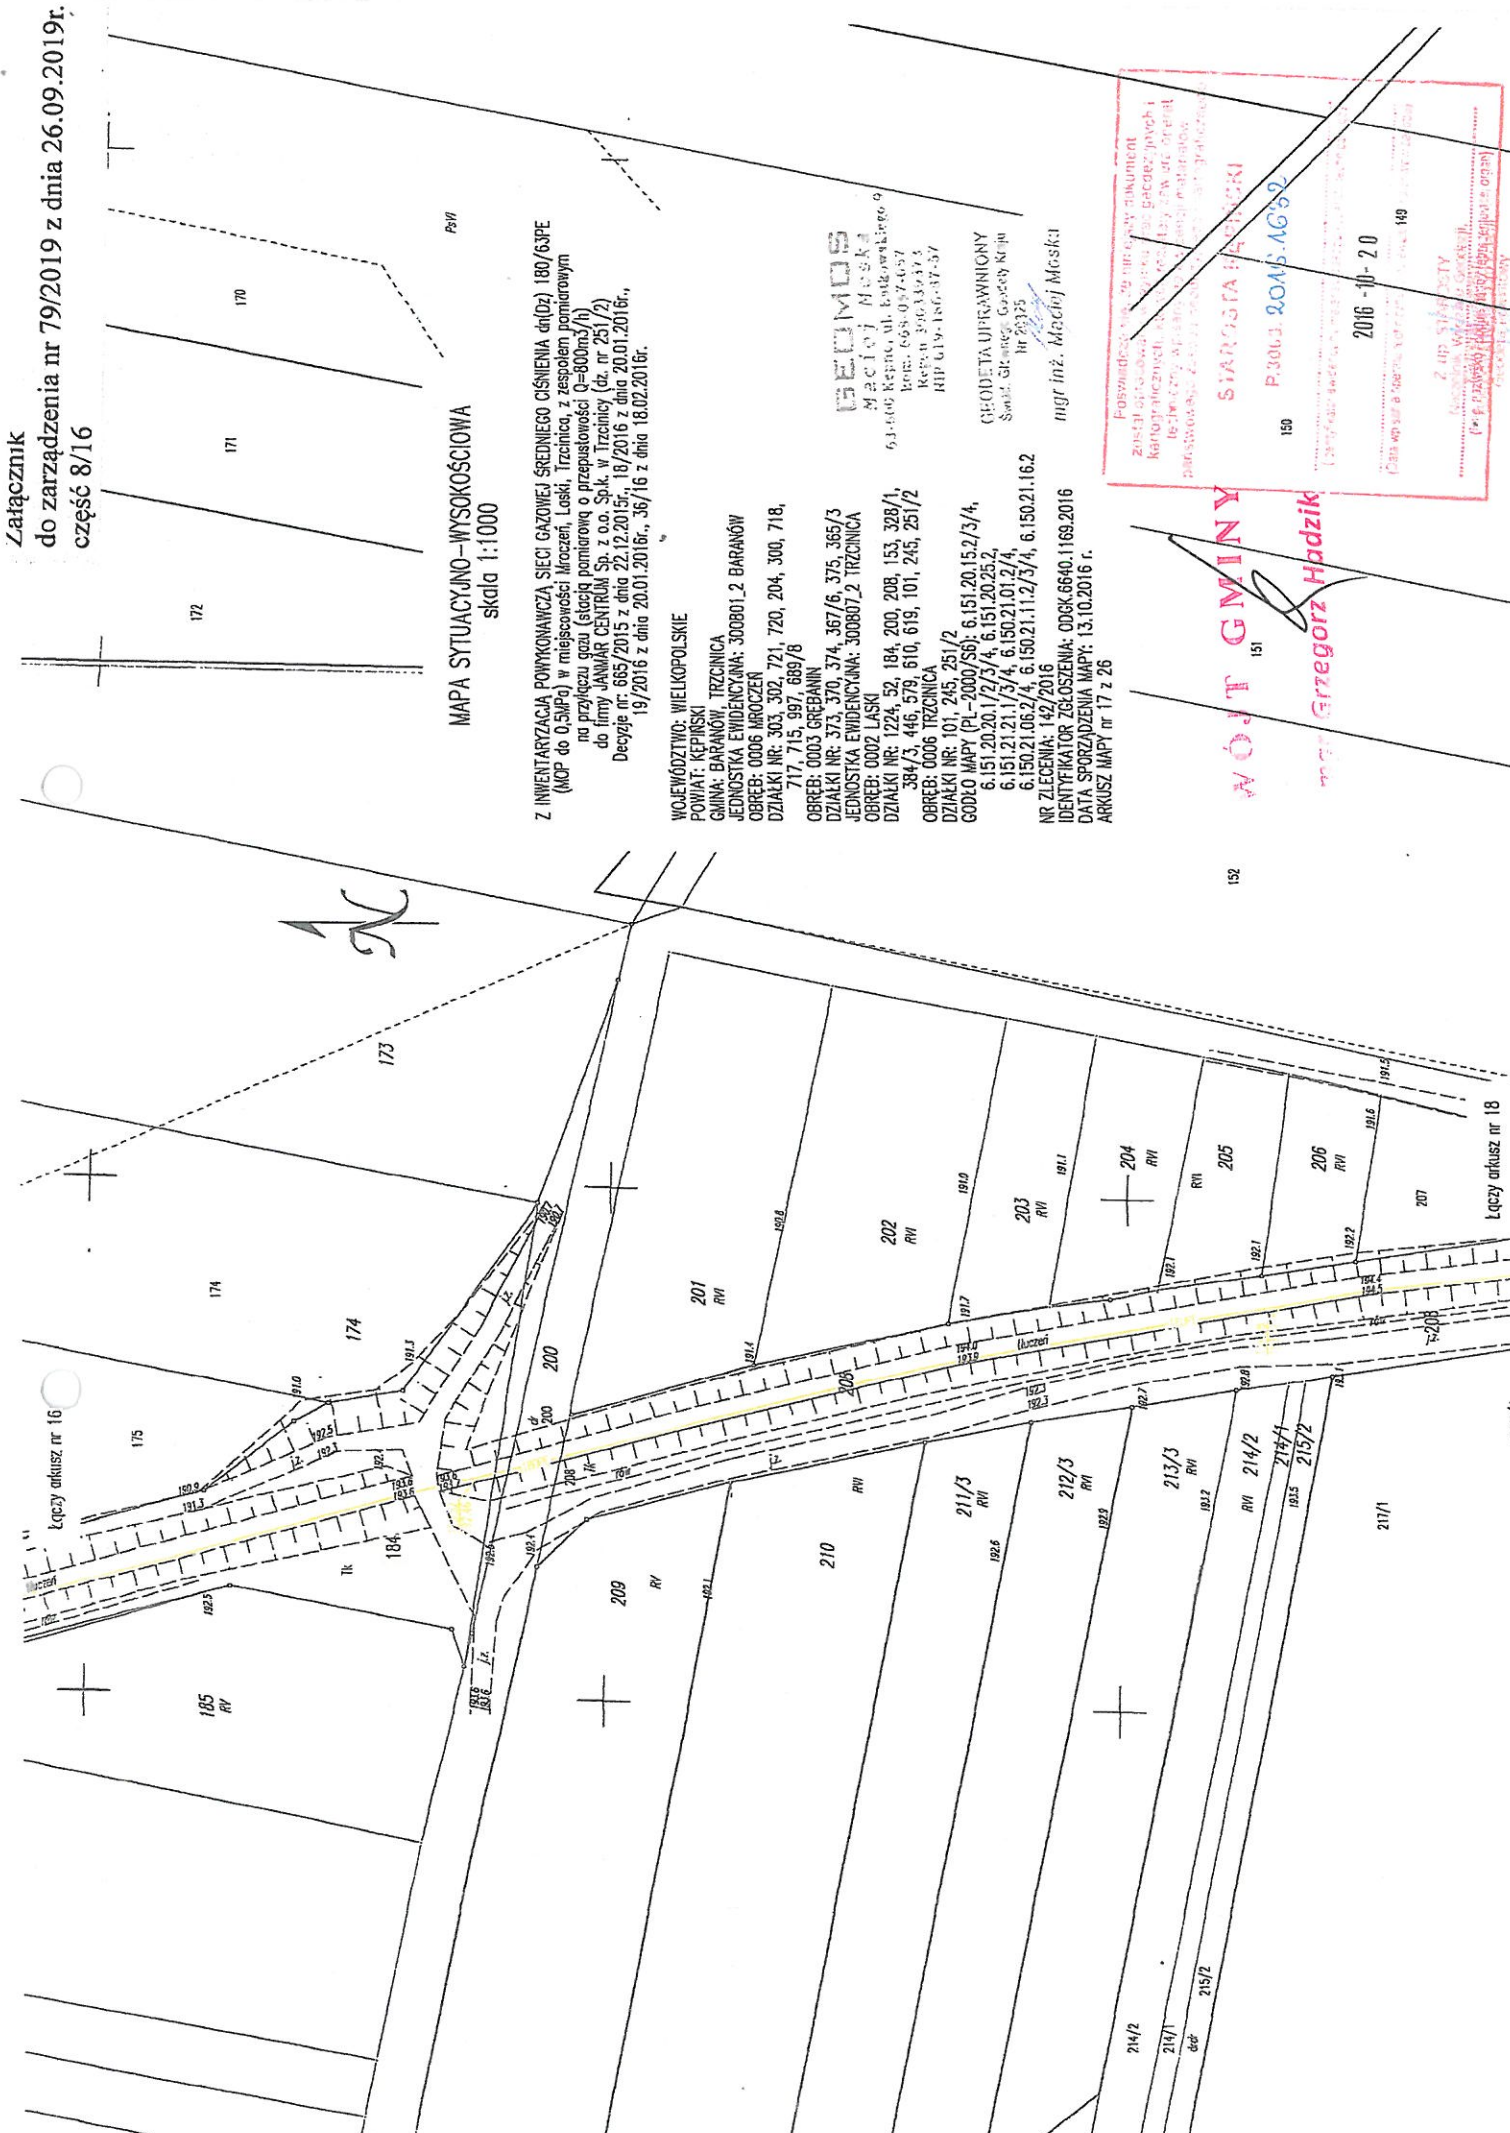

Z INWENTARYZACJA POWYKONAWCZA SIECI GAZOWEJ ŚREDNIEGO CIŚNIENIA dn(2) 180/63PE (MOP do 0,5MPa) w miejscowości Mroczek, Łoski, Trzcinica, z zespołem pomiarowym na przyłączu gazu (ściągą pomiarową o przepływności $Q=800\text{m}^3/\text{h}$) do firmy JANUARY CENTRUM Sp. z o.o. Spół. w Trzcinicy (dz. nr 251/2)

Decyzje nr: 685/2015 z dnia 22.12.2015r., 18/2016 z dnia 20.01.2016r., 19/2016 z dnia 20.01.2016r., 36/16 z dnia 18.02.2016r.

WOJEWÓDZTWO: WIELKOPOLSKIE

POWIAT: KĘPIŃSKI
GMINA: BARANÓW, TRZCINICA
JEDNOSTKA EWIDENCYJNA: 300801_2 BARANÓW
OBRĘB: 0006 MROCZEN
DZIAŁKI NR: 303, 302, 721, 720, 204, 300, 718,
717, 715, 997, 689/8

OBREB: 0003 GREBANIN
DZIAŁKI NR: 373, 370, 374, 367/6, 375, 365/3
JEDNOSTKA EWIDENCYJNA: 300807_2 TRZCIŃCA

OBREB: 0002 LASKI
DZIAŁKI NR: 1224, 52, 184, 200, 208, 153, 328/1,
384/3, 446, 579, 610, 619, 101, 245, 251/2

OBREB: 0006 TRZCINICA
DZIAŁKI NR: 101, 245, 251/2
GODŁO MAPY (PL-2000/S6): 6.151.20.15.2/3/4,

6.151.20.20.1/2/3/4, 6.151.20.25.2,
6.151.21.21.1/3/4, 6.150.21.01.2/4,
6.150.21.06.2/4, 6.150.21.11.2/3/4, 6.150.21.1

NR ZLECENIA: 142/2016
DENTYFIKATOR ZGŁOSZENIA: ODGK.6640.1169.2016
DATA SPORZĄDZENIA MAPY: 13.10.2016 r.

ARKUSZ MAPY nr 17 z 26

63-006 Keph. ul. Enkowskiego 9
Kos. 668-07-07
Keph. 39633373
RIP 619-186-37-37

GEODETA UPRAWNIONY
Sław. Głogocz-Gałęzy Kraju
Nr 20325

mgr inż. Maciej Moska


150

151
Woot GMINY

Erreger: Hadzik

2016-10-20

49

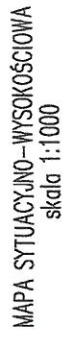

Z INWENTARYZACJA POWYKONANICZA SIECI GAZOWEJ ŚREDNIEGO CIŚNIENIA dn(O₂) 180/32PE (MOP do 0,3MPa) w miejscowości Wroczek, Łaski, Trzcinica, z zespołem pomiarowym do pomiaru gazu (skłócił pomiarową o przepływności o=800m³/h) na przelazach (dz. nr 251/2) do firmy JANUAR CENTRUM Sp. z o.o. Sdk. w Trzcinicy (dz. nr 251/2) Decyzje nr: 665/2015 z dnia 22.12.2015r, 18/2016 z dnia 20.01.2016r., 19/2016 z dnia 20.01.2016r., 36/16 z dnia 18.02.2016r.

POWIAT: KEPICKI
GMINA: BARAŃÓW, TRZCINICA
JEDNOSTKA EVIDENCYJNA: 300801_2 BARAŃÓW
OBRĘB: 0006 MROČEN
DZIAŁKI NR: 303, 302, 721, 720, 204, 300, 718,
717, 715, 997, 889/8
OBRĘB: 0003 GREBAŃÓW
DZIAŁKI NR: 373, 370, 374, 367/6, 375, 365/3
JEDNOSTKA EVIDENCYJNA: 300802_2 TRZCINICA
OBRĘB: 0002 ŁASKI
DZIAŁKI NR: 1224, 52, 184, 200, 208, 153, 328/
384/3, 446, 579, 610, 619, 101, 245, 251/
384/3
OBRĘB: 0006 TRZCINICA
DZIAŁKI NR: 101, 245, 251/2
GÓDŁO MAPY (PL - 2000/S5): 6.151.20.15.2/3/4,
6.151.20.12/3/4, 6.151.20.25/2,
6.151.21.12/3/4, 6.150.21.01/2/4,
6.151.21.21/3/4, 6.150.21.01/2/4,
6.150.21.06/2/4, 6.150.21.11/2/3/4, 6.150.
NR ZLECENIA: 142/2016
IDENTYFIKATOR ZAGOSZCZENIA: ODGK.6640.1169.20
DATA SPORZĄDZENIA MAPY: 13.10.2016 r.
KURSYER MAPY nr 18 : 26


[illegible]

WÓJT GMINY 146 Grzegorz Hadzik 145

¿czy

część 10/16

MAPA SYTUACYJNO-WYSOKOŚCIOWA

skala 1:1000

Z INWENTARYZACJA POWYKONAWCZA SIECI GAZOWEJ ŚRÓDNEGO CIŚNIENIA dn(02) 180/63PSE (MOP do 0,5MPa) w miejscowości Mroczek, Łaski. Trzcinica, z zespołem pomiarowym na przyłączy gazu (stacją pomiarową o przepustowości $Q=800\text{m}^3/\text{h}$) do firmy JANUARY CENTRUM Sp. z o.o. Sp.k. w Trzcinicy (dz. nr 251/72).
Decyzje nr. 685/2015 z dnia 22.12.2015r., 18/2016 z dnia 20.01.2016r., 19/2016 z dnia 20.01.2016r., 36/16 z dnia 18.02.2016r.,

WOJEWÓDZTWO: WIELKOPOLSKIE
POWIAT: KĘPICKI
GMINA: BARANÓW, TRZCINICA
JEDNOSTKA WYDENCZANA: 300801_2 BARANÓW
JEDNOSTKA WYDENCZANA: 300802_1 TRZCINICA
OBRĘB: 0006 URODZAJ
OZDZIAŁKI NR: 303, 302, 721, 720, 204, 300, 718,
717, 715, 997, 689/8
OBRĘB: 0003 GREBANI
OZDZIAŁKI NR: 373, 370, 374, 367/6, 375, 365/3
JEDNOSTKA WYDENCZANA: 300807_2 TRZCINICA
OBRĘB: 0002 LASKI
OZDZIAŁKI NR: 1224, 52, 184, 200, 208, 153, 328/3,
384/3, 446, 579, 610, 619, 101, 245, 251/1
OBRĘB: 0006 TRZCINICA
OZDZIAŁKI NR: 101, 251, 251/2
GODŁO MAPY (PL-2000) 563; 6.151.20.15.2/3/4,
6.151.20.20.1/2/3/4, 6.151.20.20.25.2,
6.151.21.21.1/2/3/4, 6.150.21.01.2/4,
6.150.21.06.2/4, 6.150.21.11.2/3/4, 6.150.20
NR ZLECENIA: 142/2016
IDENTYFIKATOR ZOBUSZENIA: ODCK.6640.1169.2016
DATA SPORZĄDZENIA MAPY: 13.10.2016 r.
ARKUSZ MAPY nr 19 z 26


Maciej Moskwa
 53,400 Kersna, ul. Fawossiergo 7
 Koin. 668-057-057
 Region 390439, 37 3
 NIP 619-186-57-57

mar inż. Maciej Moska


STAPUGTAKEPIŃSKI

P.3J01. 2016. 1632


2016-10-20

1115


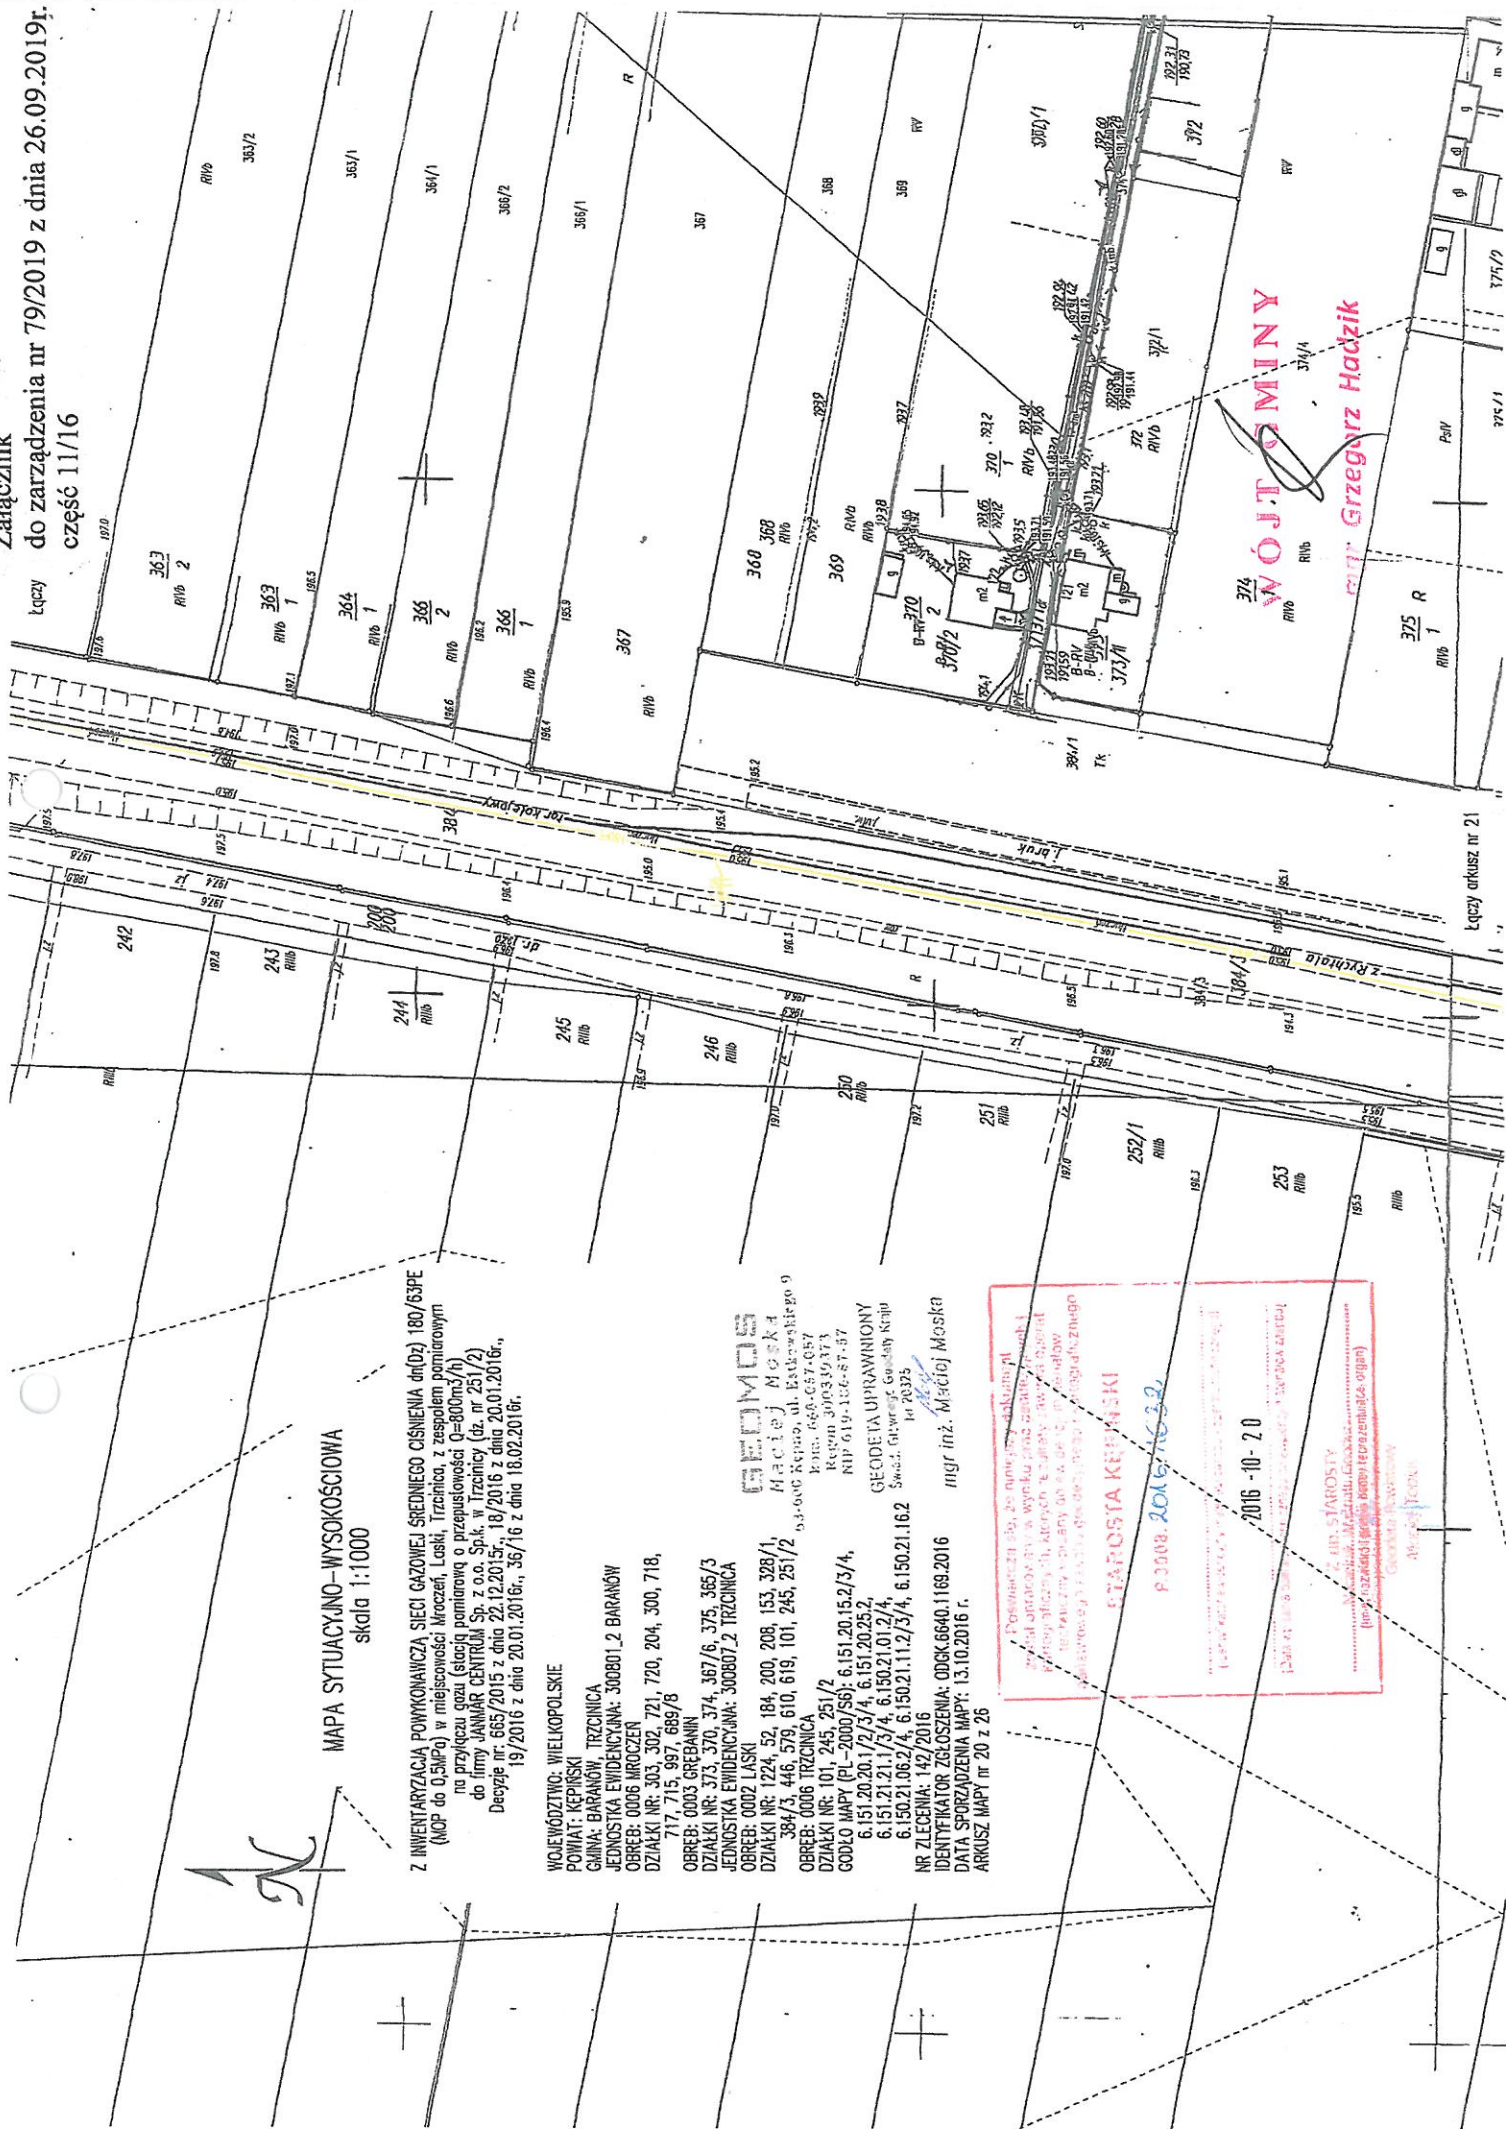

o INWENTARYZACJA POWYKONAWCZA SIECI GAZOWEJ ŚREDNIEGO CIŚNIENIA dn(2) 180/50PE (MOP do 0,5MPa) w miejscowości Mroczek, Łoski, Trzcinica z zespołem pomiarowym (h) na przyłączu z ujęciem (stacją pomiarową o przepływności = 800m³/h) do firmy JANVAR CENTRUM Sp. z o.o. Sp.k. w Trzcinicy (dz. nr 251/2) Decyzje nr: 6657/2015 z dnia 22.12.2015r., 19/2016 z dnia 20.01.2016r., 19/2016 z dnia 20.01.2016r., 35/16 z dnia 18.02.2016r.

WOJEWÓDZTWO: WIELKOPOLSKIE

POWIAT: KEPIŃSKI
GMINA: BARANÓW, TRZCINICA
JEDNOSTKA EWIDENCYJNA: 300801_2 BARANÓW
DREBEC: 0006 MROCZEN
DZIAŁKI NR: 303, 302, 721, 720, 204, 300, 718,
717, 715, 997, 699/8

OBREB: 0003 GRĘBANIN
DZIAŁKI NR: 373, 370, 374, 367/6, 375, 365/3
JEDNOSTKA EWIDENCYJNA: 300807_2 TRZCINICA

OBREB: 0002 LASKI
DZIAŁKI NR: 1224, 52, 184, 200, 208, 153, 328/1,

384/3, 446, 579, 610, 619, 101, 245, 251/2
DBRĘB: 0006 TRZCINICA
OZJAŁKI NR: 101, 245, 251/2

GODŁO MAPY (PL-2000/S6): 6.151.20.15.2/3/4,
6.151.20.20.1/2/3/4, 6.151.20.25.2,
6.151.20.30.1/2/3/4, 6.151.20.35.1/2/3/4

6.151.21.21.1/3/4, 6.150.21.01.2/4,
6.150.21.06.2/4, 6.150.21.11.2/3/4, 6.150.21.11.2/4/5/6/1024/

NR ZLECENIA: 142/2016
IDENTYFIKATOR ZGŁOSZENIA: ODGK.6640.1169.2016
DATA SPORZĄDZENIA MAPY: 13.10.2016 r.

ARKUSZ MAPY nr 20 z 26




MAPA SYTUACYJNO-WYSOKOŚCIOWA
skala 1:1000

Z INWENTARYZACJI POWYKONAWCZĄ SIECI GAZOWEJ ŚREDNIEGO CIŚNIENIA dn(2) 180/60PE (MOP do 0,5MPa) w miejscowości Mroczki, Łaski, Trzcinica, z zespołem pomiarowym na przyłączu gazu (ściągci pomiarowej o przepływności Q=800m³/h) do firmy JANUARIUM CENTRUM Sp. z o.o. Sp.k. w Trzcinicy (dz. nr 251/2)
Decyzje nr 665/2015 z dnia 22.12.2015r., 18/2016 z dnia 20.01.2016r., 19/2016 z dnia 20.01.2016r., 36/16 z dnia 18.02.2016r.

WOJEWÓDZTWO: WIELKOPOLSKIE

POWIAT: KIEPINSKI
GMINA: BARANÓW, TRZCINICA
JEDNOSTKA EWIDENCYJNA: 300801_2 BARANÓW
OBRĘB: 0006 MROCZEŃ
DZIAŁKI NR: 303, 302, 721, 720, 204, 300, 718,
717, 715, 997, 669/8

OBREB: 0003 GREBANNIN
DZIAŁKI NR: 373, 370, 374, 367/6, 375, 365/3
WŁAŚNICZKA EWDYDENCJA: 300807_2 TRZCINICA

OBREB: 0002 ŁASKI
DZIAŁKI NR: 1224, 52, 184, 200, 208, 153, 328/1,
384/3, 445, 579, 610, 619, 101, 245, 251/2

OBREB: 0006 TRZCINICA
DZIAŁKI NR: 101, 245, 251/2

GOŁOŁ MAPY PL-2000/56), 6.151.20.15.2/3/4,
6.151.20.20.1/2/3/4, 6.151.20.25.2,

NR ZLECENIA: 142/2016
IDENTYFIKATOR ZGŁOSZENIA: ODGK.6640.1169.2016
DATA SPORZĄDZENIA MAPY: 13.10.2016 r.


ARKUSZ MAPY nr 21 z 26

REDAKCIJA MOSKVA

33-523 Kępa, ul. Farkowskiego 9
Kont. 664-057-057
Fax 66339373

GEODETA UPRAWNIONY
Kanał Główny Górczy Kraju
Nr 20375

mer in: Maciej Moska

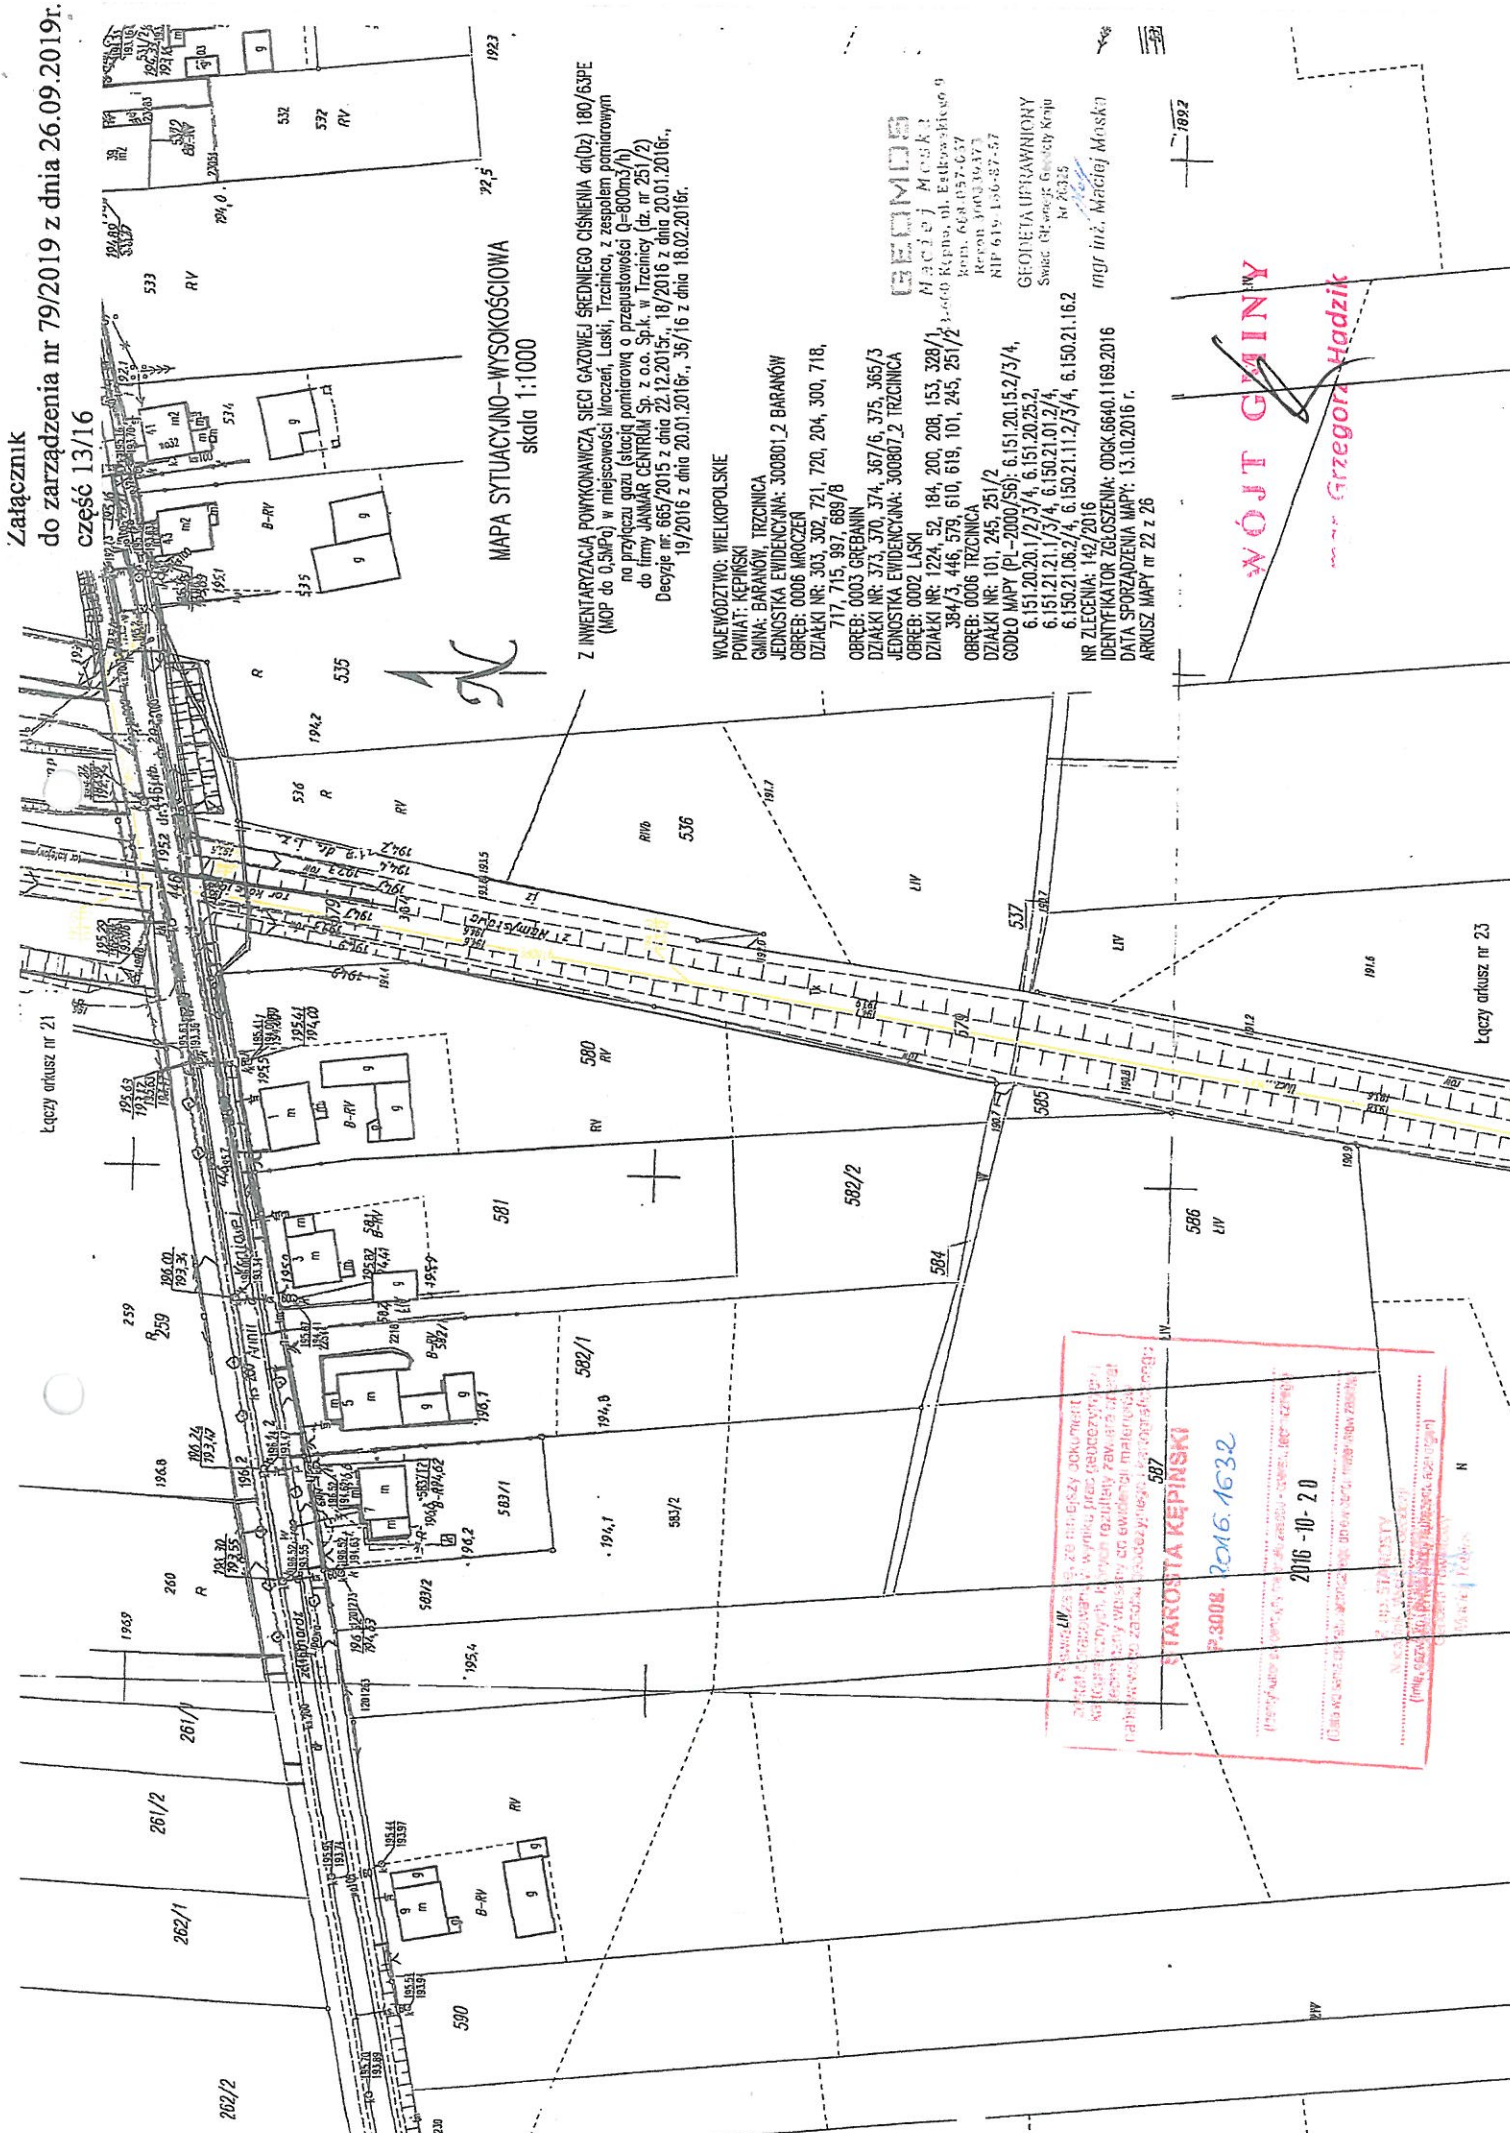

MAPA SYTUACYJNO--WYSOKOŚCIOWA
skala 1:1000

Z INWENTARYZACJA POKYKAWCZCA SIECI GAZOWEJ ŚREDNIEGO CIŚNIENIA dn(2) 180/63PE (MCP) do 50 MPa, w miejscowości Mroczki, Łaski, Trzciniec, z zespołem pomiarowym na przepływu gazu (ściągę pomiarową o przepływności $Q=600\text{ cm}^3/\text{h}$) do firmy JANVAR CENTRUM Sp. z o.o. Sp.k. w Trzcinicy (zaz. nr 251/2) Decyzje nr 665/2015 z dnia 22.12.2015r., 18/2016r. z dnia 20.01.2016r., 19/2016r. z dnia 20.01.2016r., 36/16 z dnia 18.02.2016r.

WOJEWÓDZTWO: WIELKOPOLSKIE
POWIAT: KIEPICKI
GMINA: BARANÓW TRZCINICA
JEDNOSTKA EVIDENCYJNA: 300801_2 BARANÓW
TRZCINICA
OSRĘB: 0006 URODZEN
DZIAŁKI NR: 303, 302, 721, 720, 204, 300, 718,
717, 715, 997, 689/8
OSRĘB: 0003 GREBANIN
DZIAŁKI NR: 373, 370, 374, 367/6, 375, 365/3
TRZCINICA
JEDNOSTKA EVIDENCYJNA: 300807_2 TRZCINICA
OSRĘB: 0002 ŁASKI
DZIAŁKI NR: 1224, 52, 184, 200, 208, 153, 328/
394/3, 446, 579, 610, 619, 101, 245, 251/
OSRĘB: 0006 TRZCINICA
DZIAŁKI NR: 101, 245, 251/2
GOŁDŁO MAPI (PL-2000/S6): 6.151.20.15.2/3/4,
6.151.20.16.1/2/3/4, 6.151.20.25.2,
6.151.21.21.1/3/4, 6.150.21.01.2/4,
6.150.21.06.2/4, 6.150.21.11.2/3/4, 6.150.21.
NR ZLECENIA: 142/2016
IDENTYFIKATOR ZGŁOSZENIA: OVRKG.6640.1169.2016
DATA SPORZĄDZENIA MAPY: 13.10.2016 r.
ARKUSZ MAPY nr 22 z 26

IZWON
Małej Misk?
O Kępa, ul. Egkwa-Kieo
kod. 668-057-657
Recon 00036377
NIP 619-156-87-57

GEOMETRIA UPRAWNIONY
Nr 26325
Mieczysław
mgr inż. Maciej Moskwa

WÓJT GMINY

~~mgr Grzegorz Hadzik~~

597
STAROSTA KĘPISKI
3.3008. 2016.1632
2016-10-20


601

mgr Grzegorz Hadzik

Łączy arkusz nr 24

Łączy arkusz nr 23

601

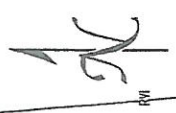

MAPA SYTUACYJNO-WYSOKOŚCIOWA
skala 1:1000

Z INWENTARYZACJĄ POWYKONAWCZĄ SECI GAZOWEJ ŚREDNIEGO CIŚNIENIA dn(Dz) 180/63PE
(MOP do 0,5MPa) w miejscowości Wrocław, Laski, Trzcinica, z zespołem pomiarowym
na przyłącze gazu (stację pomiarową o przepływności Q=80m³/h)
do firmy JANUAR CENTRUM Sp. z o.o. Sp. z o.o. w Trzcinicy (dz. nr 251/2)
Decyzja nr 665/2015 z dnia 22.12.2015r., 18/2016 z dnia 20.01.2016r.,
19/2016 z dnia 20.01.2016r., 36/16 z dnia 18.02.2016r.

WOJEWÓDZTWO WIELKOPOLSKIE

POWIAT: KĘPIŃSKI
GMINA: BARANÓW, TRZCINICA
JEDNOSTKA EWIDENCYJNA: 300801.2 BARANÓW
OBREB: 0006 MROCZEN
DZIAŁKI NR: 303, 302, 721, 720, 204, 300, 718,
717, 715, 997, 689/8
OBREB: 0003 GRĘBANIN
DZIAŁKI NR: 373, 370, 374, 367/6, 375, 365/3
JEDNOSTKA EWIDENCYJNA: 300807.2 TRZCINICA
OBREB: 0002 ŁASKI
DZIAŁKI NR: 1224, 52, 184, 200, 208, 153, 328/1,
384/3, 446, 579, 610, 619, 101, 245, 251/2
OBREB: 0006 TRZCINICA
DZIAŁKI NR: 101, 245, 251/2
GODKO MAPY (PI-2000/566): 6.151.20.15.2/3/4,
6.151.20.20.12/3/4, 6.151.20.25.2,
6.151.21.21.1/3/4, 6.150.21.01.2/4,
6.150.21.06.2/4, 6.150.21.11.2/3/4, 6.150.21.16.2
NR ZLECENIA: 142/2016
IDENTYFIKATOR ZŁOŻENIA: ODCK.6640.1169.2016
DATA SPORZĄDZENIA MAPY: 13.10.2016 r.
ARKUSZ MAPY nr 24 z 26

GEOMINDES
Maciej Moskna
63-606 Kępno, ul. Księżarskiego 9
Kontakt: 609-657-057
Regon: 300339373
NIP: 619-106-67-57

GEODETA UPRAWNIONY
Świad. Główny: Geodeta Krup
Nr 21 373
mgr inż. Maciej Moskna

603

2016-10-20


STAROSTA KĘPIŃSKI

2016-10-20

2016-10-20

Łączy arkusz nr 25

Załącznik
do zarządzenia nr 79/2019 z dnia 26.09.2019r.
część 16/16

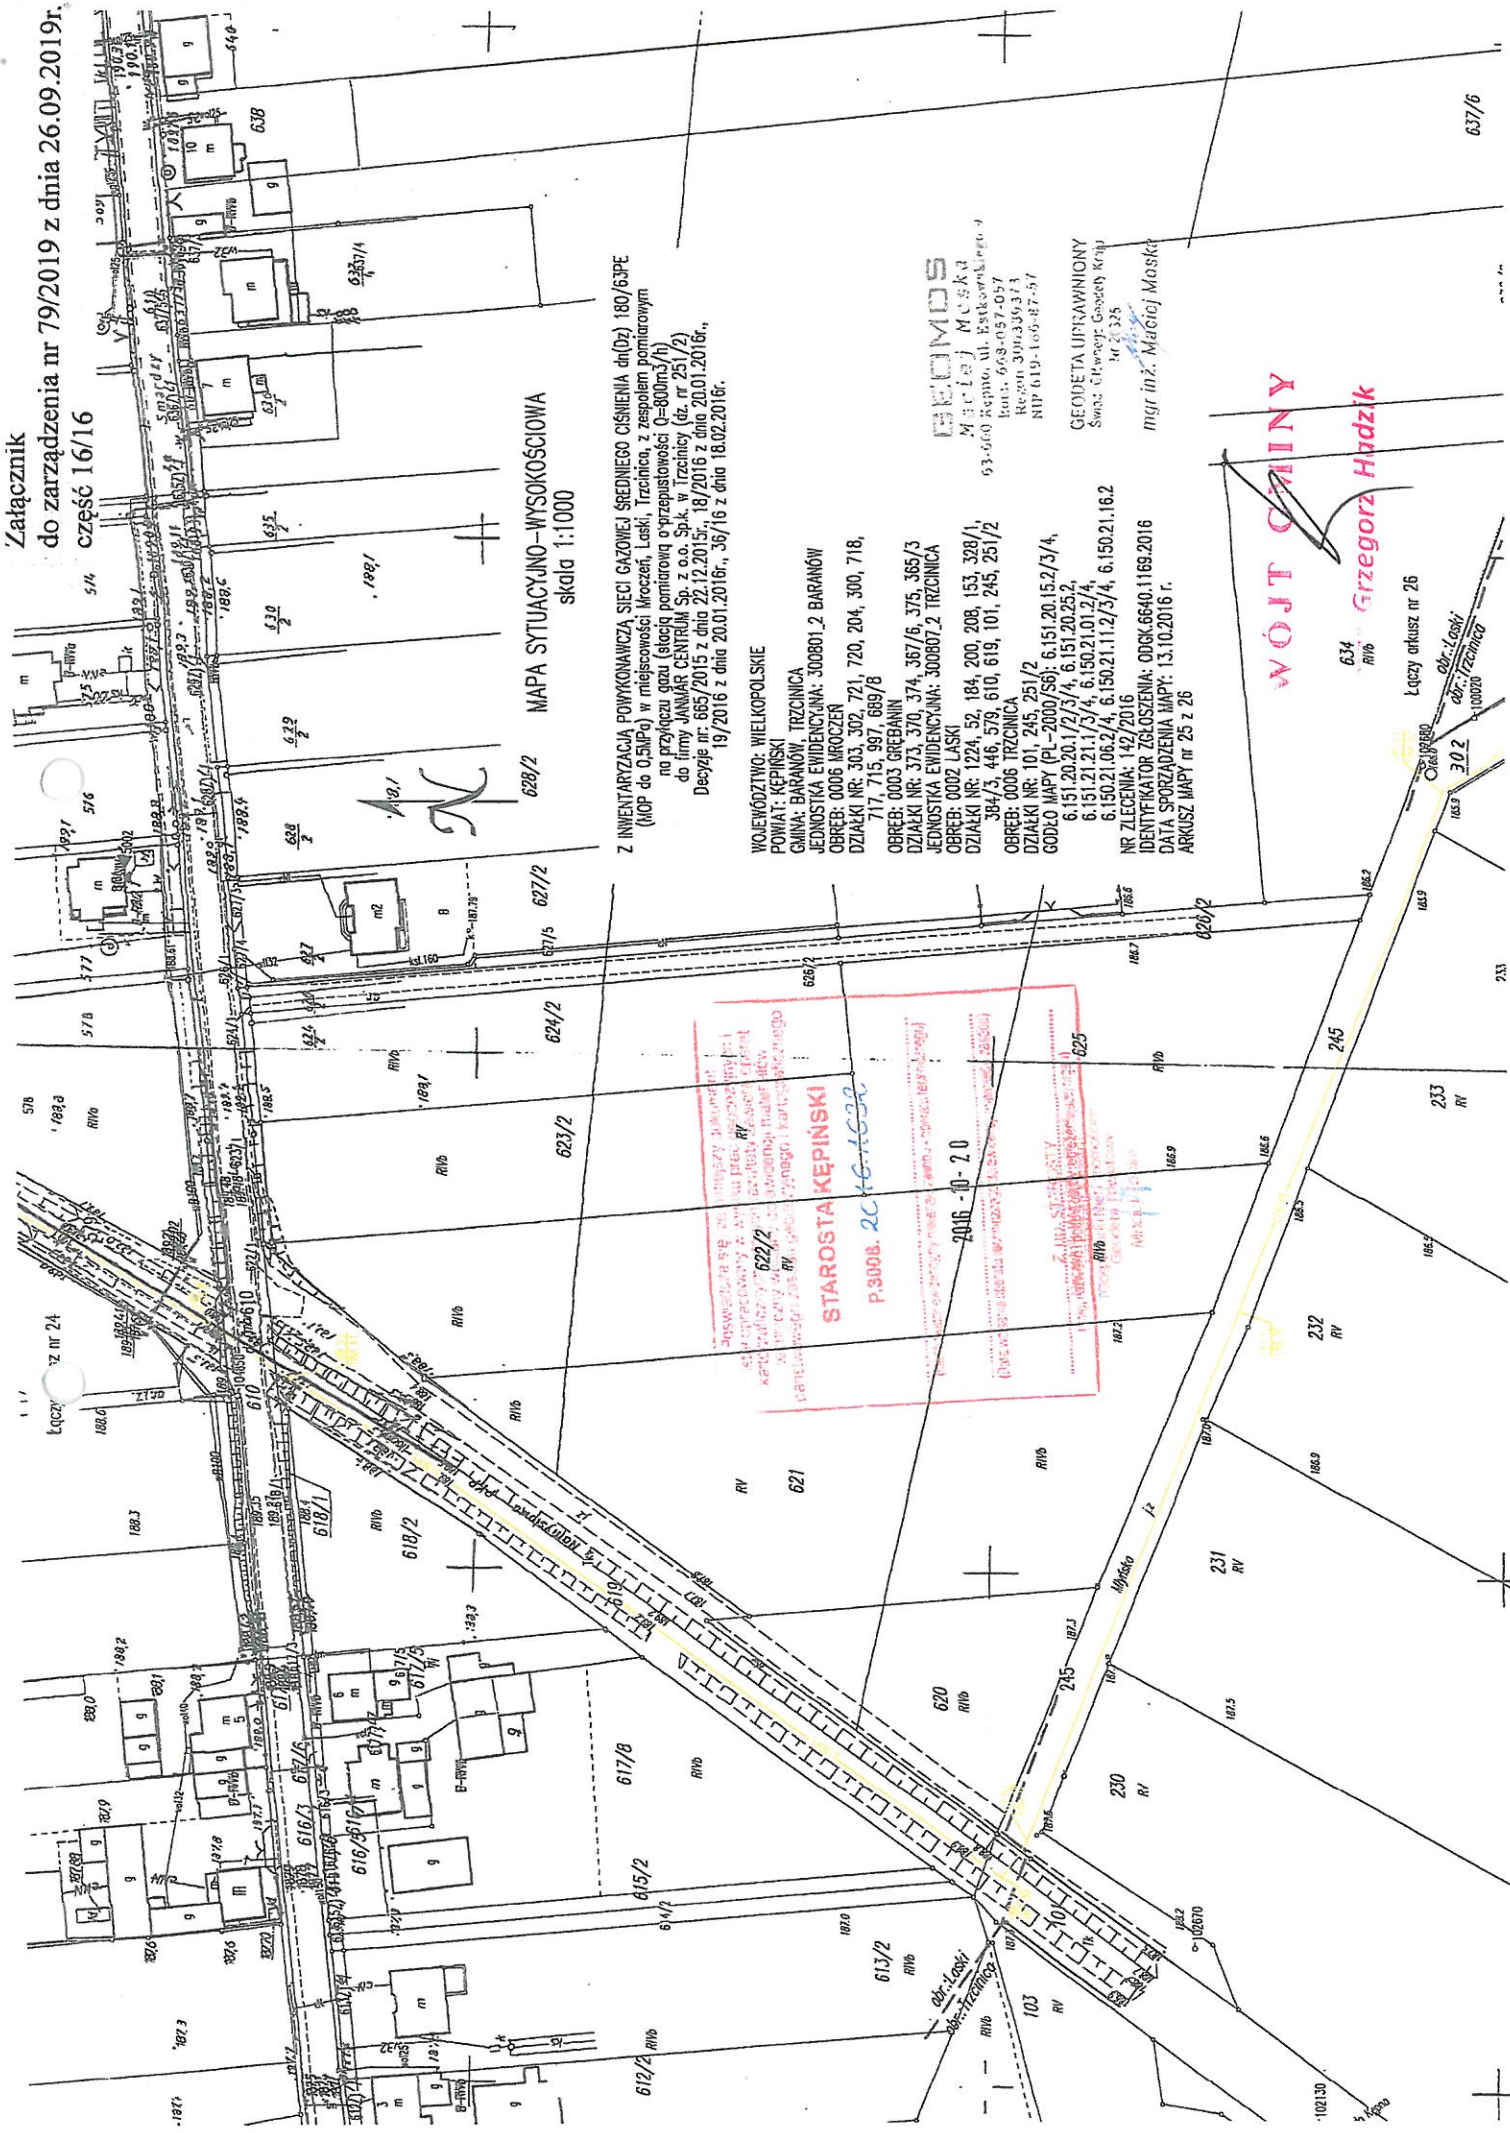

MAPA SYTUACYJNO-WYSOKOŚCIOWA
skala 1:1000

Z INWENTARYZACJI POWYKONAWCZĄ SIECI GAZOWEJ ŚREDNIEGO CIŚNIENIA dn(2) 180/63PE
(NOP do 0,5MPa) w miejscowości Wroczeń, Łaski, Trzcinica, z zespołem pomiarowym
na przyloczu gazu (stać pomiarową o przepustowości Q=80m3/h)
Decyzje nr: 665/2015 z dnia 22.12.2015r., 18/2016 z dnia 20.01.2016r.,
19/2016 z dnia 20.01.2016r., 36/16 z dnia 18.02.2016r.

WOJEWÓDZTWO: WIELKOPOLSKIE

POWIAT: KĘPIŃSKI

GINIA: BARANÓW, TRZCINICA

JEDNOSTKA EWIDENCYJNA: 300801_2 BARANÓW

OBREB: 0006 WROCZEN

DZIAŁKI NR: 303, 302, 721, 720, 204, 300, 718,
717, 715, 997, 689/8

OBREB: 0003 GIEBANNIN

DZIAŁKI NR: 373, 370, 374, 367/6, 375, 365/3

JEDNOSTKA EWIDENCYJNA: 300807_2 TRZCINICA

OBREB: 0002 ŁASKI

DZIAŁKI NR: 1234, 52, 184, 200, 208, 153, 338/1,
394/3, 446, 579, 610, 619, 101, 245, 251/2

OBREB: 0006 TRZCINICA

DZIAŁKI NR: 101, 245, 251/2